

主要地方道川崎・府中線

28,000

- コンクリート製花壇縁石150×600
- ① 幅約7m
 - ② 幅約10m
 - ③ 幅約10m
 - ④ 幅約6m

コンクリート縁石150×120 約96m


コンクリート縁石150×120 約60m

アスファルト舗装 t=50mm 約250㎡

アスファルト舗装 t=50mm 約870㎡

	工物	竣工図		
	都営稲城アパート(10、11、14号棟) 除却工事			
縮尺	1/500			
作成者				

※数量等は今回工事範囲内を表す。

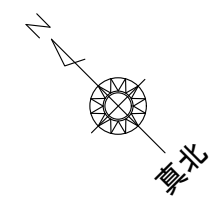

主要地方道川崎・府中線

28,000

残置排水樹

残置排水樹


残置排水樹

残置排水樹

汚排水管 200φ VP


凡例

- 汚水配管
- 雨水配管

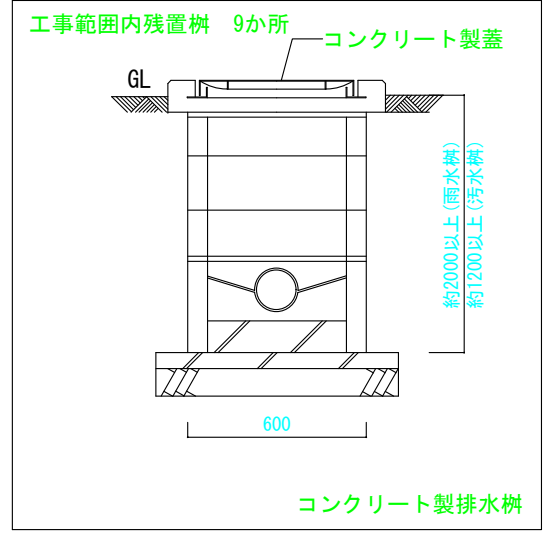


排水 竣工図			
都営稲城アパート (10、11、14号棟) 除却工事			
縮尺	1/500		
作成者			

※数量等は今回工事範囲内を表す。

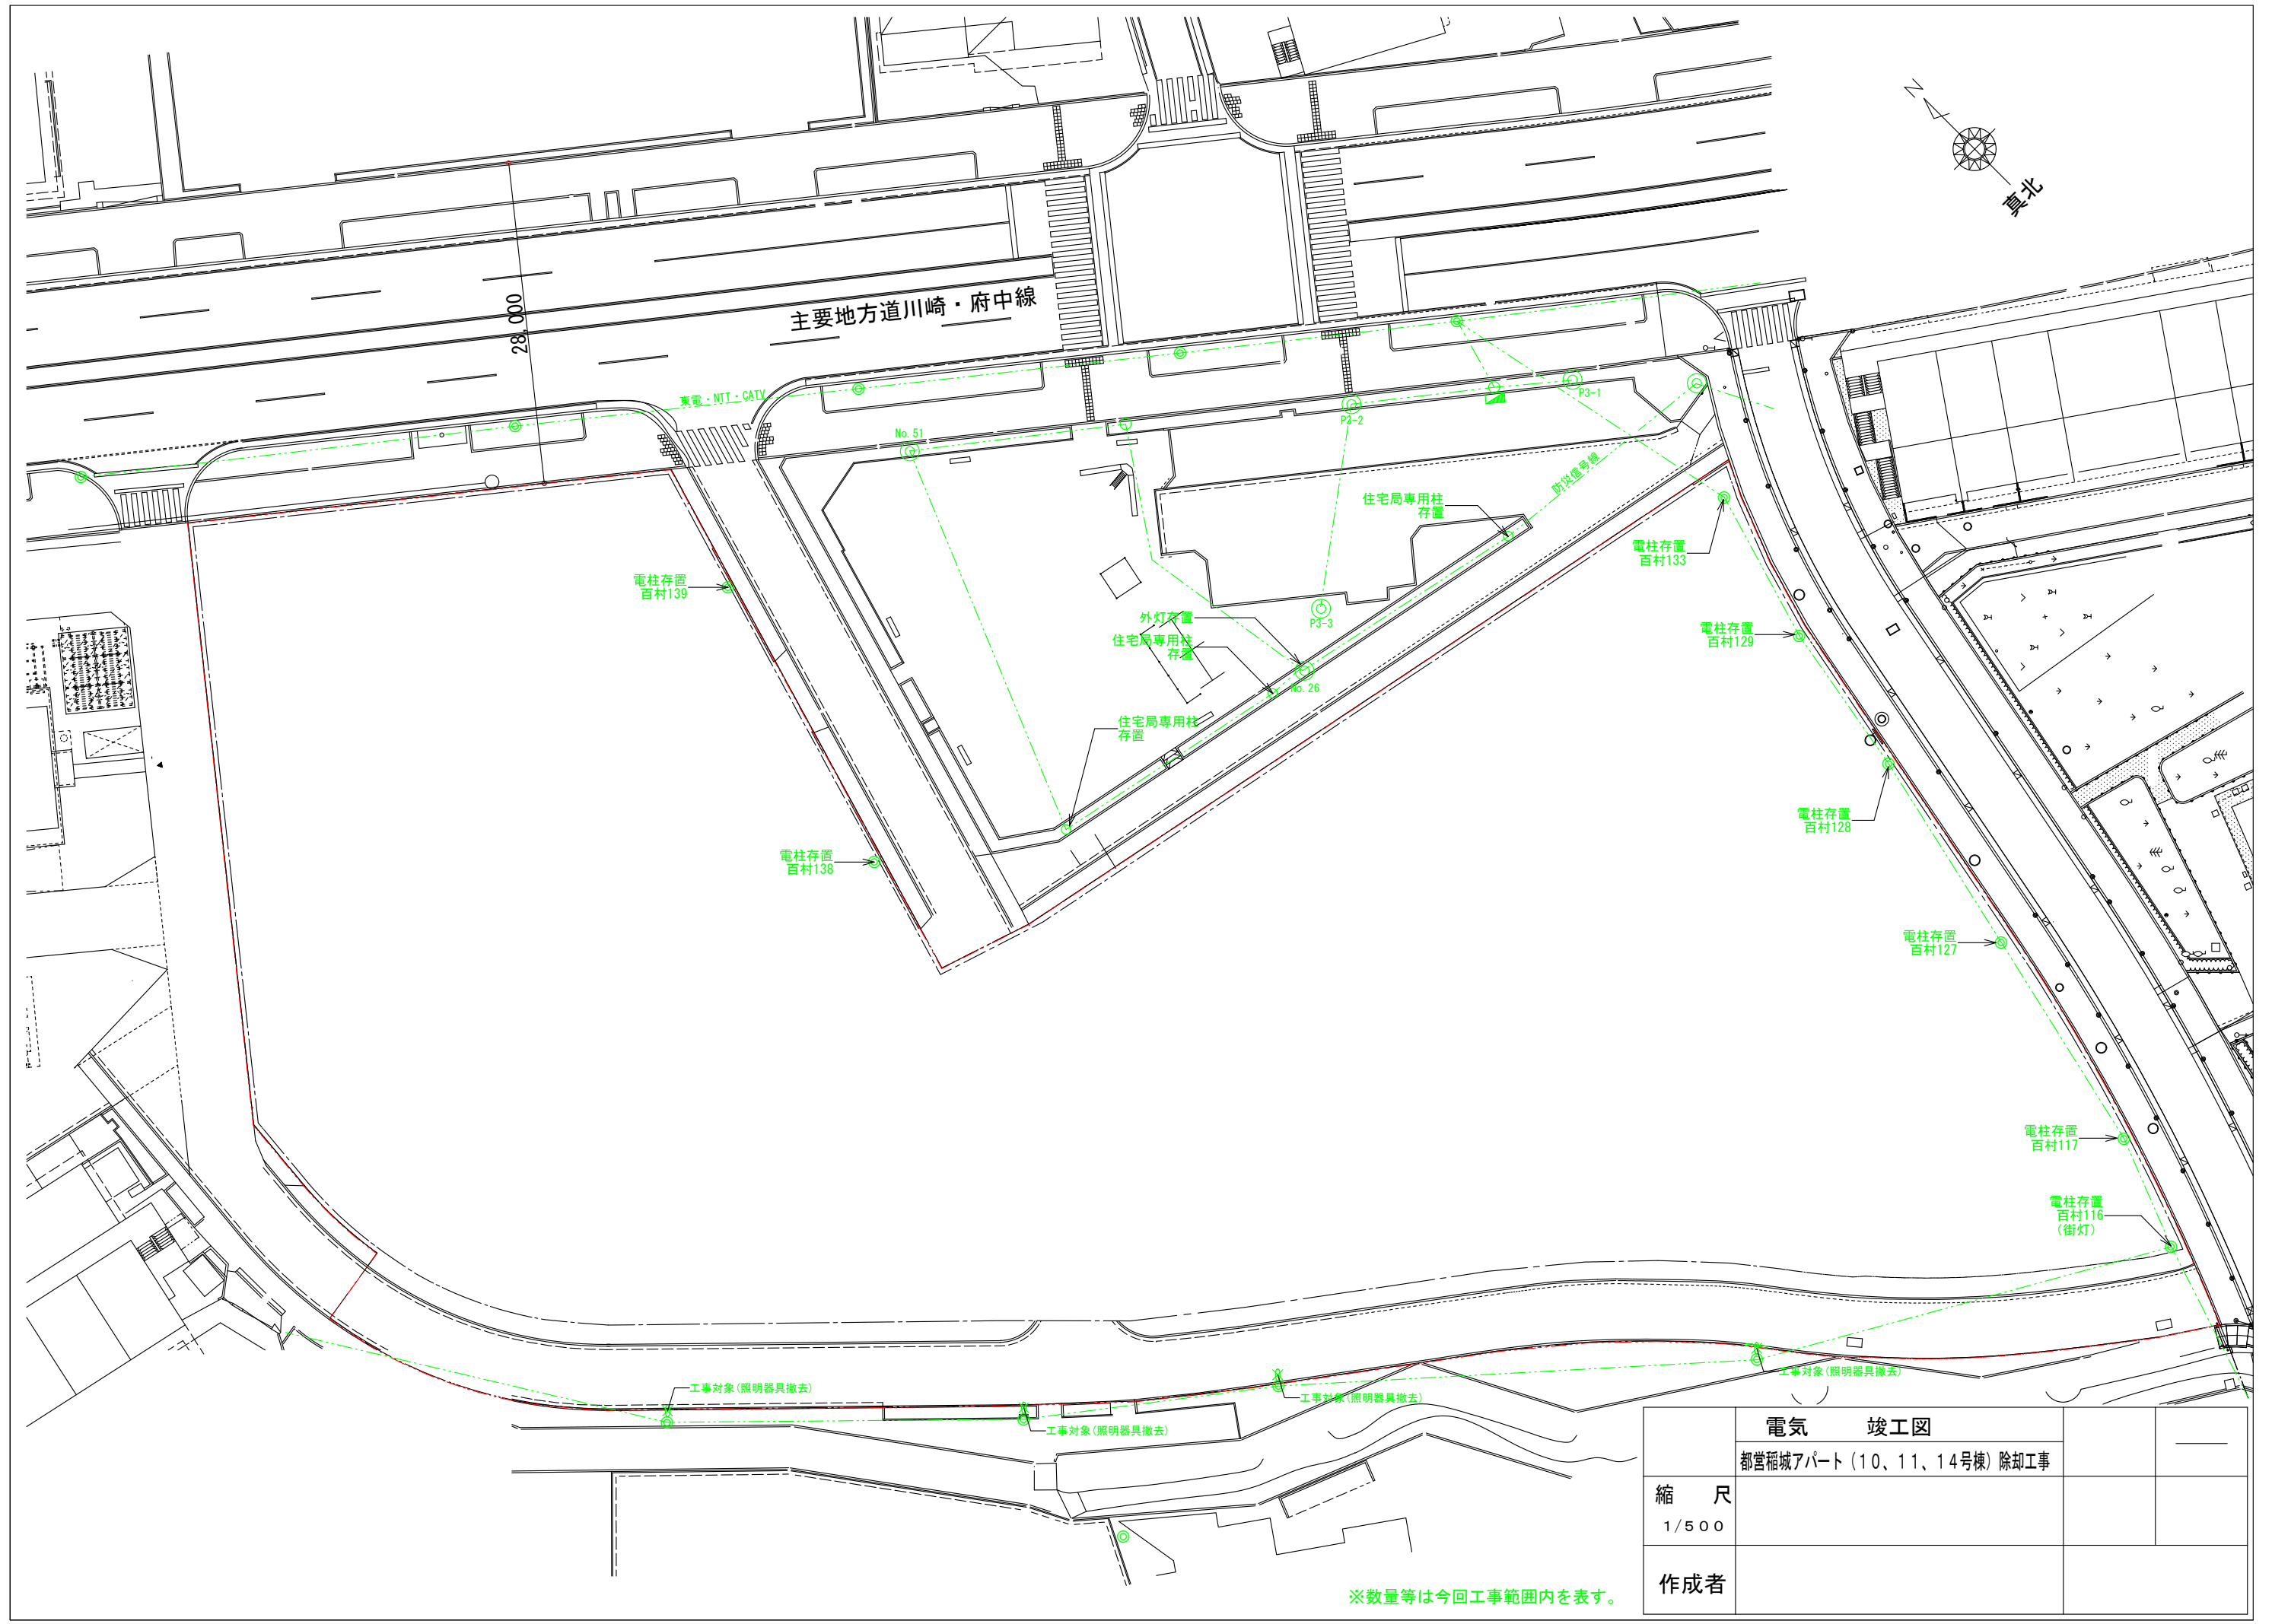

主要地方道川崎・府中線

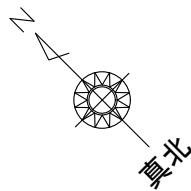

28,000

東電・NTT・CATV

No. 51

P2-2

P3-1

防災用専線

住宅局専用柱
存置

電柱存置
百村133

電柱存置
百村139

外灯存置
住宅局専用柱
存置

P3-3

電柱存置
百村129

No. 26

住宅局専用柱
存置

電柱存置
百村128

電柱存置
百村138

電柱存置
百村127

電柱存置
百村117

電柱存置
百村116
(街灯)

工事対象(照明器具撤去)



工事対象(照明器具撤去)

工事対象(照明器具撤去)

工事対象(照明器具撤去)

電気 竣工図			
都営稲城アパート(10、11、14号棟) 除却工事			
縮尺	1/500		
作成者			

※数量等は今回工事範囲内を表す。

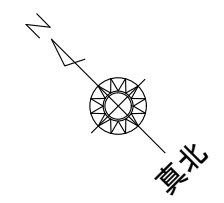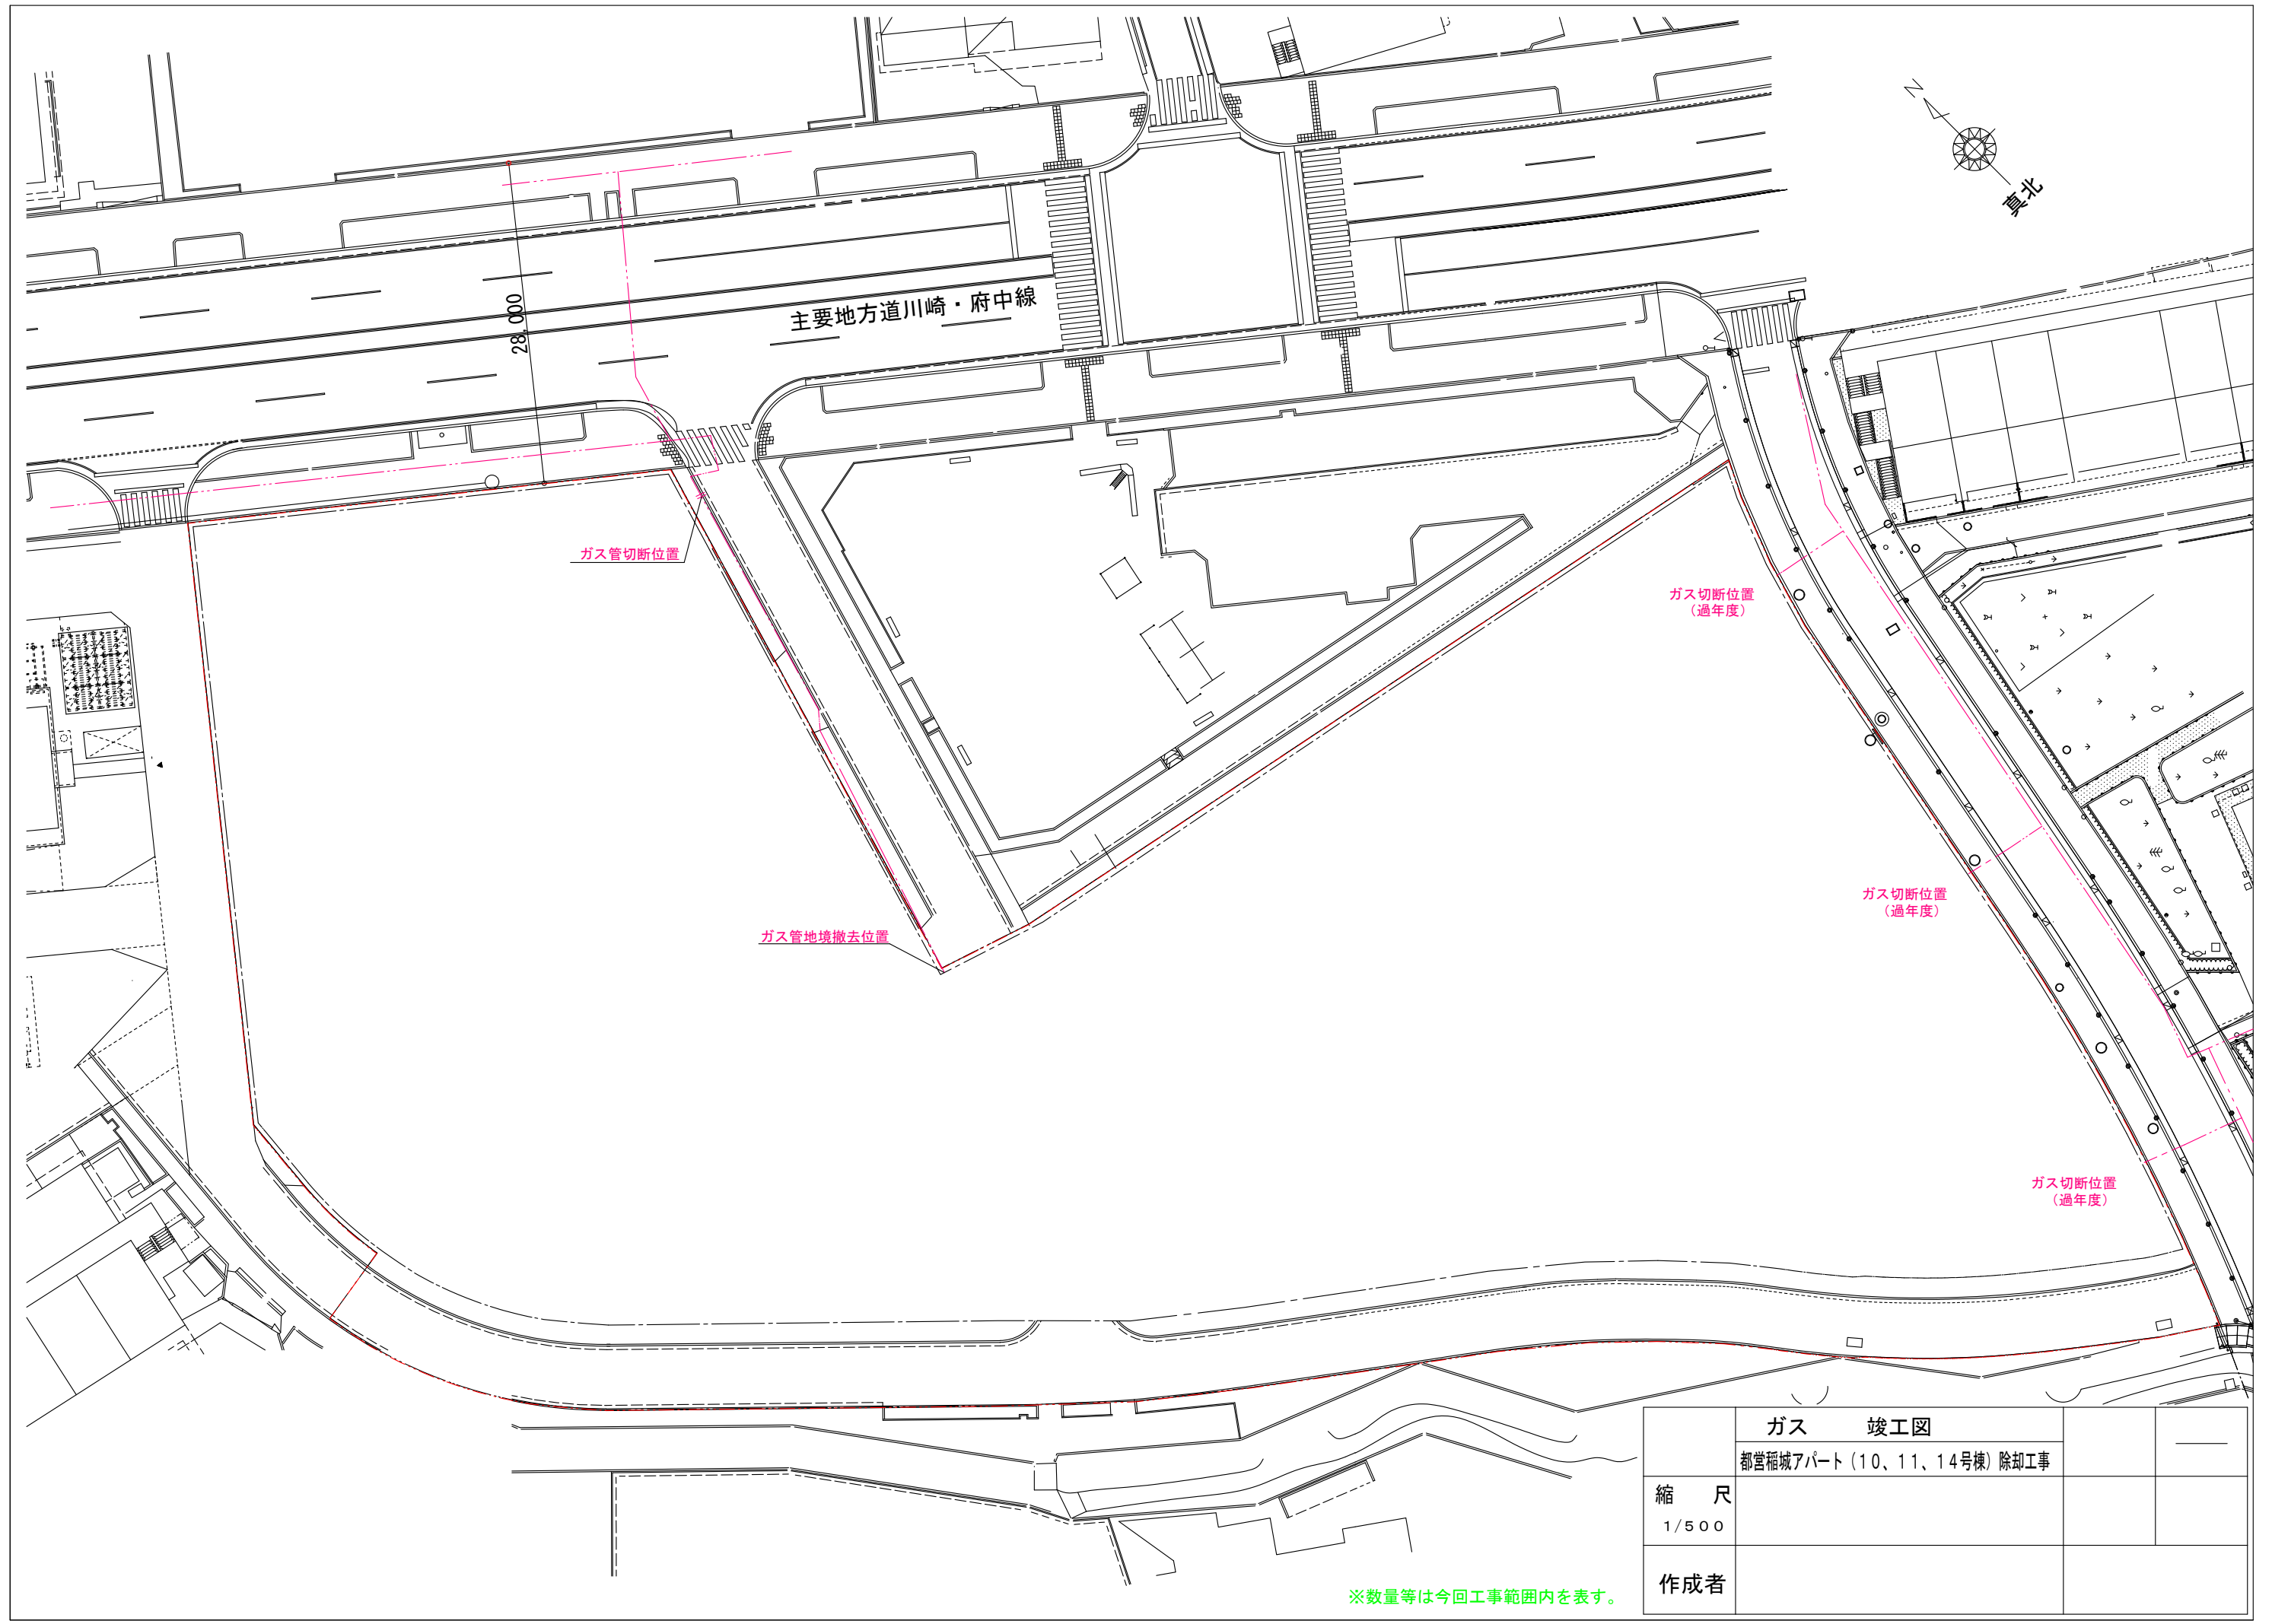

主要地方道川崎・府中線

28,000

ガス管切断位置

ガス切断位置
(過年度)


ガス管地境撤去位置

ガス切断位置
(過年度)

ガス切断位置
(過年度)

ガス 竣工図			
都営稲城アパート (10、11、14号棟) 除却工事			
縮 尺	1/500		
作成者			

※数量等は今回工事範囲内を表す。

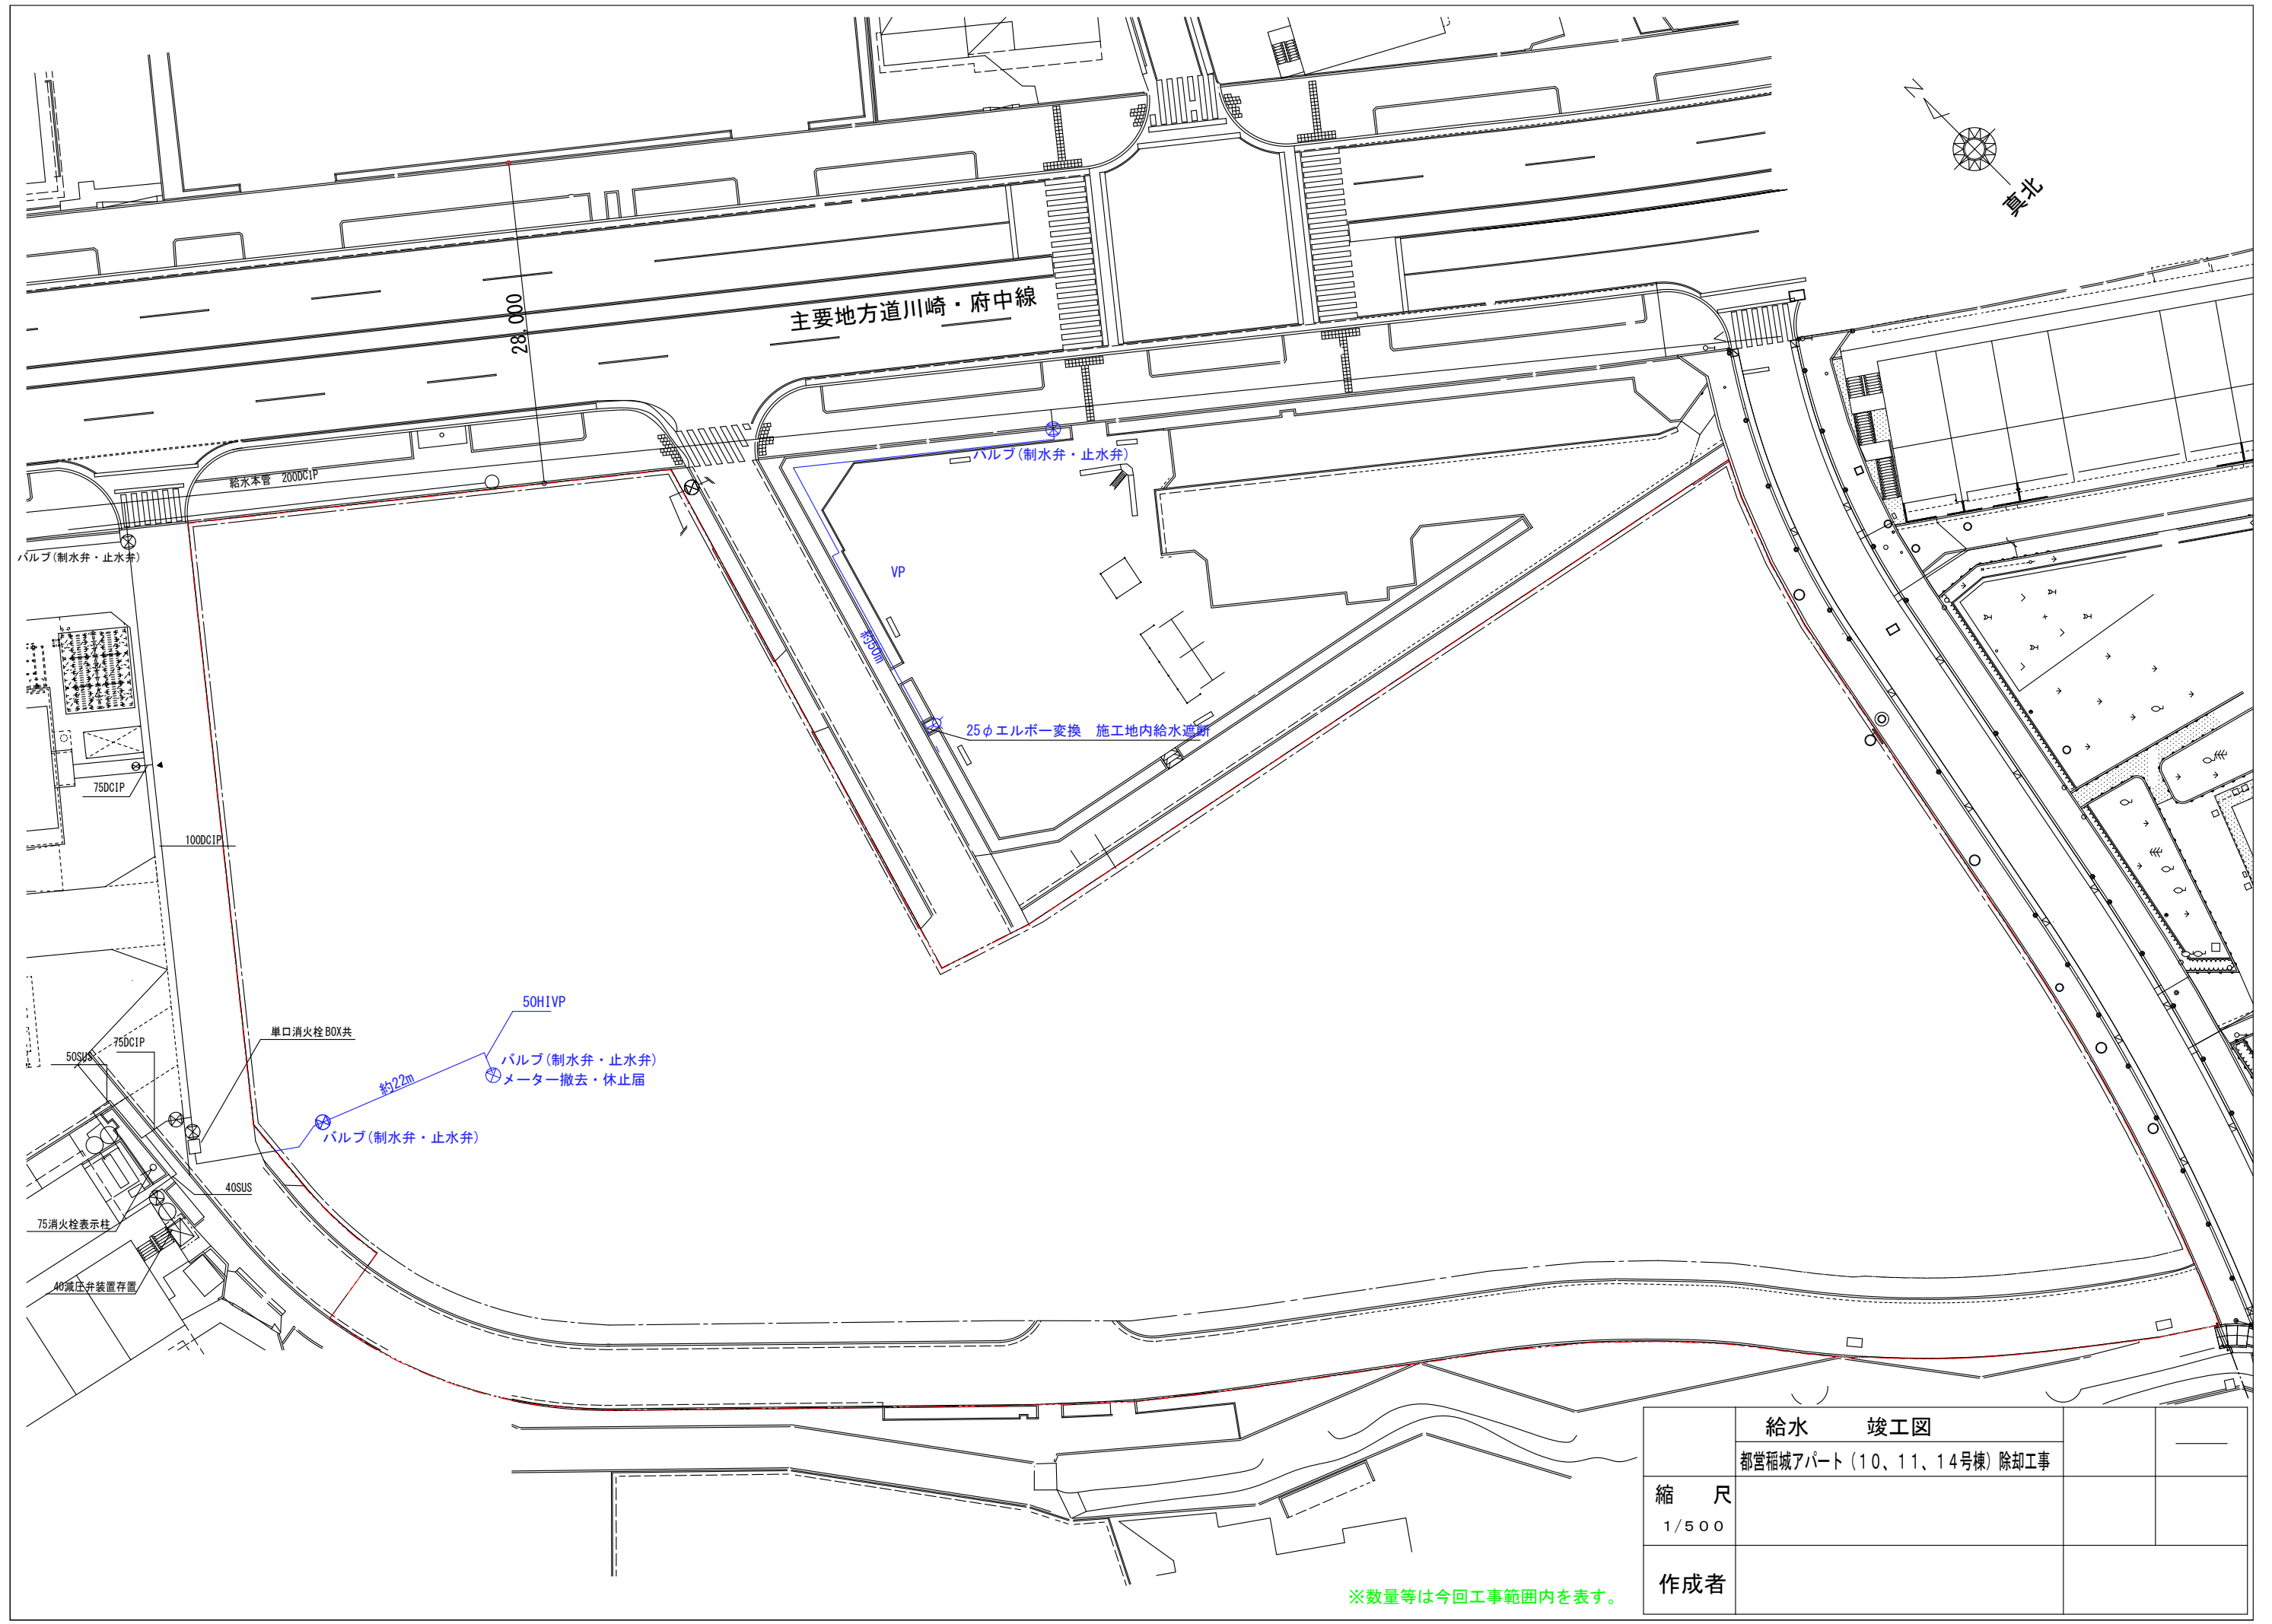

	給水 竣工図		
	都営稲城アパート(10、11、14号棟) 除却工事		
縮 尺	1/500		
作成者			

※数量等は今回工事範囲内を表す。